DEPARTEMENT DE LA HAUTE GARONNE
COMMUNE DE MONTEGUT LAURAGAIS

Le Village

Raccordement aux réseaux EU collectif

# PLAN DE RECOLEMENT DES EAUX USEES 1/3

Travaux réalisés par le groupement d'entreprises : SAS ABRUZZO FRERES/SAS ROSSONI TP

Nota : le relevé des réseaux est reporté sur le fond de plan cadastral

| | | | | | | | | | |
|---|---|---|---|---|---|---|---|---|---|
| AVP | ☐ | PRO/Sto | ☐ | DCE | ☐ | Modif/DIB | ☐ | DIB | DOE ☑ |
| Indice | Dressé par | Vérifié par | | Date | | Modifications | | | |
| 00 | M.V | | | 05/06/18 | | Profondeur | | | |

| | | | |
|---|---|---|---|
| COORDONNEES | RGF93 - CC43 | Tachéomètre | Levé par le Géomètre - Expert |
| NIVELLEMENT | NGF - IGN 69 | | |

Nom dossier : 2018-01-07-CONTRATS-CONVENTIONS-1-01.dwg — DOSSIER N° 01-001


ECHELLE:1/500

## Légende

- Réseau EU gravitaire
- Réseau refoulement
- Réseau unitaire existant
- Branchement
- Tampon de regard
- Altitude au sérieux du TN
- Altitude du radier
- Profondeur maximale

DEPARTEMENT DE LA HAUTE GARONNE
COMMUNE DE MONTEGUT LAURAGAIS

Le Village

Raccordement aux réseaux EU collectif

# PLAN DE RECOLEMENT DES EAUX USEES 3/3

Travaux réalisés par le groupement d'entreprises : SAS ABRUZZO FRERES/SAS ROSSONI TP

Nota : le relevé des réseaux est reporté sur le fond de plan cadastral

| ATP | ☐ | PRO/DAL | ☐ | DCE | ☐ | MARCHE | ☐ | EXE | | DOE | ☒ |
|---|---|---|---|---|---|---|---|---|---|---|---|
| Indice | Dessiné par | Vérifié par | Date | Modification | | | | | | | |
| 00 | M D | MA | 28/08/18 | récolement | | | | | | | |
| | | | | | | | | | | | |
| | | | | | | | | | | | |

| | | | |
|---|---|---|---|
| COORDONNEES : RGF93-CC43 | Situé/zoné : | Levé par | le Géodim - Sgmt |
| NIVELLEMENT : NGF - IGN 69 | | | |
| Fichier dessin : M:\Mes docs\Cadastre\Montegut\MONTEGUT\Plan\Village.dwg | DOSSIER N° 12-259 | | |

VALORIS GEOMETRE-EXPERT
3 avenue des Frères Arnaud - 31510 BEYNE
Tél:05.61.85.81.38 - Fax:05.61.85.81.39 - E-mail:valoris.geo@wanadoo.export
S.A.R.L.DE GEOMETRE EXPERT
MAZAMET - VENDEMIAN - CASTRES - ALBAN - MONTAUBAN

ECHELLE:1/500

## Légende

- Réseau EU gravitaire
- Réseau refoulement
- Réseau unitaire existant
- Branchement
- Numéro de regard
- Profondeur maximale du TN
- Fil d'eau du radier
- Profondeur maximale

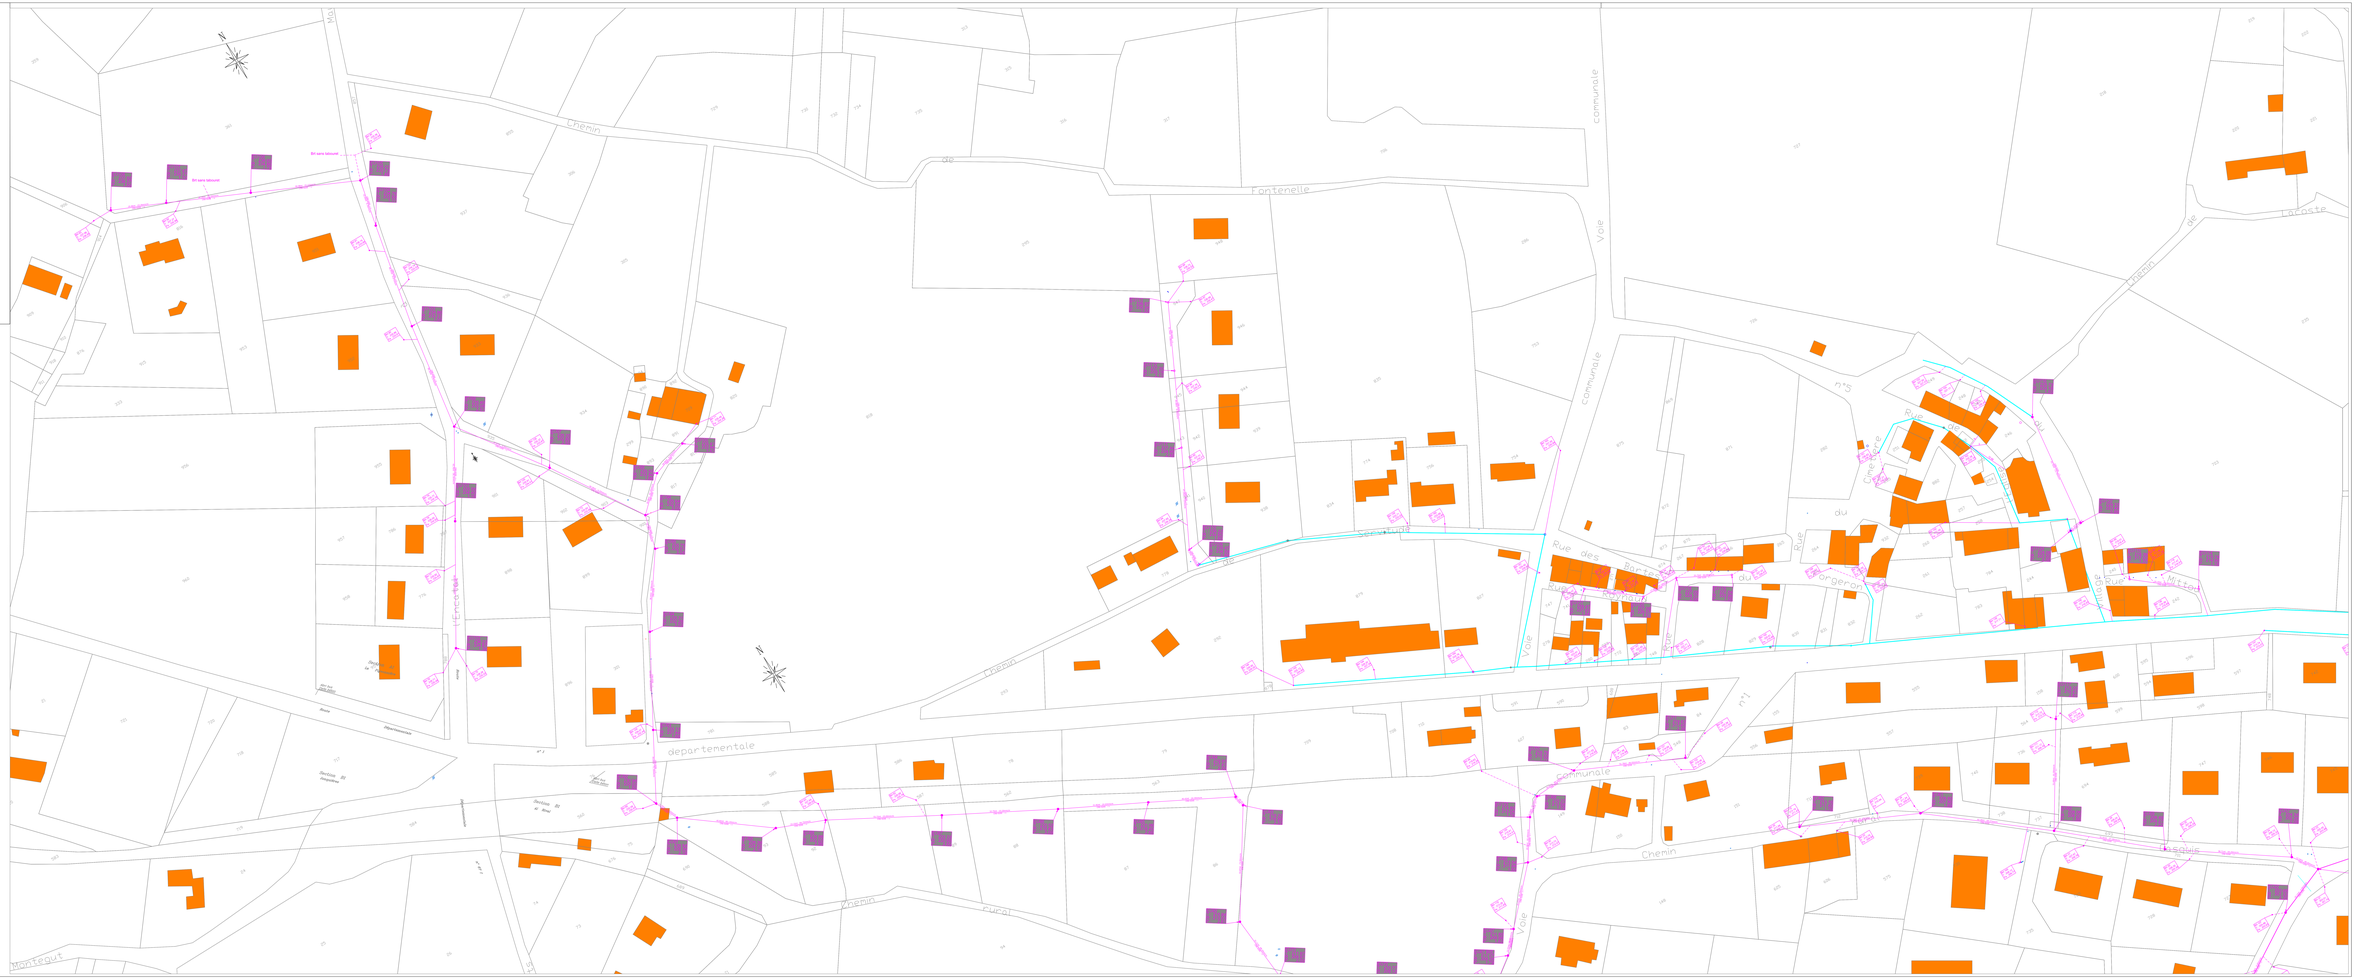
Chemin
de
Fontenelle
Voie
communale
Chemin
de
Lagoste

DEPARTEMENT DE LA HAUTE GARONNE
COMMUNE DE MONTEGUT LAURAGAIS

Le Village

Raccordement aux réseaux EU collectif

# PLAN DE RECOLEMENT DES EAUX USEES 2/3

Travaux réalisés par le groupement d'entreprises : SAS ABRUZZO FRERES/SAS ROSSONI TP

Nota : le relevé des réseaux est reporté sur le fond de plan cadastral

| ATP | ☐ | PRO/QA | ☐ | DCE | ☐ | MARCHE | ☐ | EXE | DOE | ☒ |
|---|---|---|---|---|---|---|---|---|---|---|
| Indice | Dessiné par | Vérifié par | Date | Modification | | | | | | |
| 00 | M D | MA | 28/08/18 | PRODUCTION | | | | | | |
| | | | | | | | | | | |
| | | | | | | | | | | |

| | | | |
|---|---|---|---|
| COORDONNEES : RGF93-CC43 | Système | Levé par | le Géofin - Sgmt |
| NIVELLEMENT : NGF - IGN 69 | | | |
| Fichier dessin : 180-00-00-00